


No. ré.	Note de révision	Date	Signature	Vérifié
0	1er émission	16-02-2016	SSA	JPT

Quantité	Titre/Nom, dénomination, matériel, dimensions, etc.	No. d'article/Référence
Dessiné par S. SAMBET	Vérifié par J.P. TONGLET	Approuvé par - date JOT - 22/02/2016
Nom de fichier DES-160222-004	Date 22/02/2016	Echelle 1/80 et 1/75
PLAN DE RECOLEMENT AC		
DES-160222-004		Edition 0
		Feuille No. 5/5

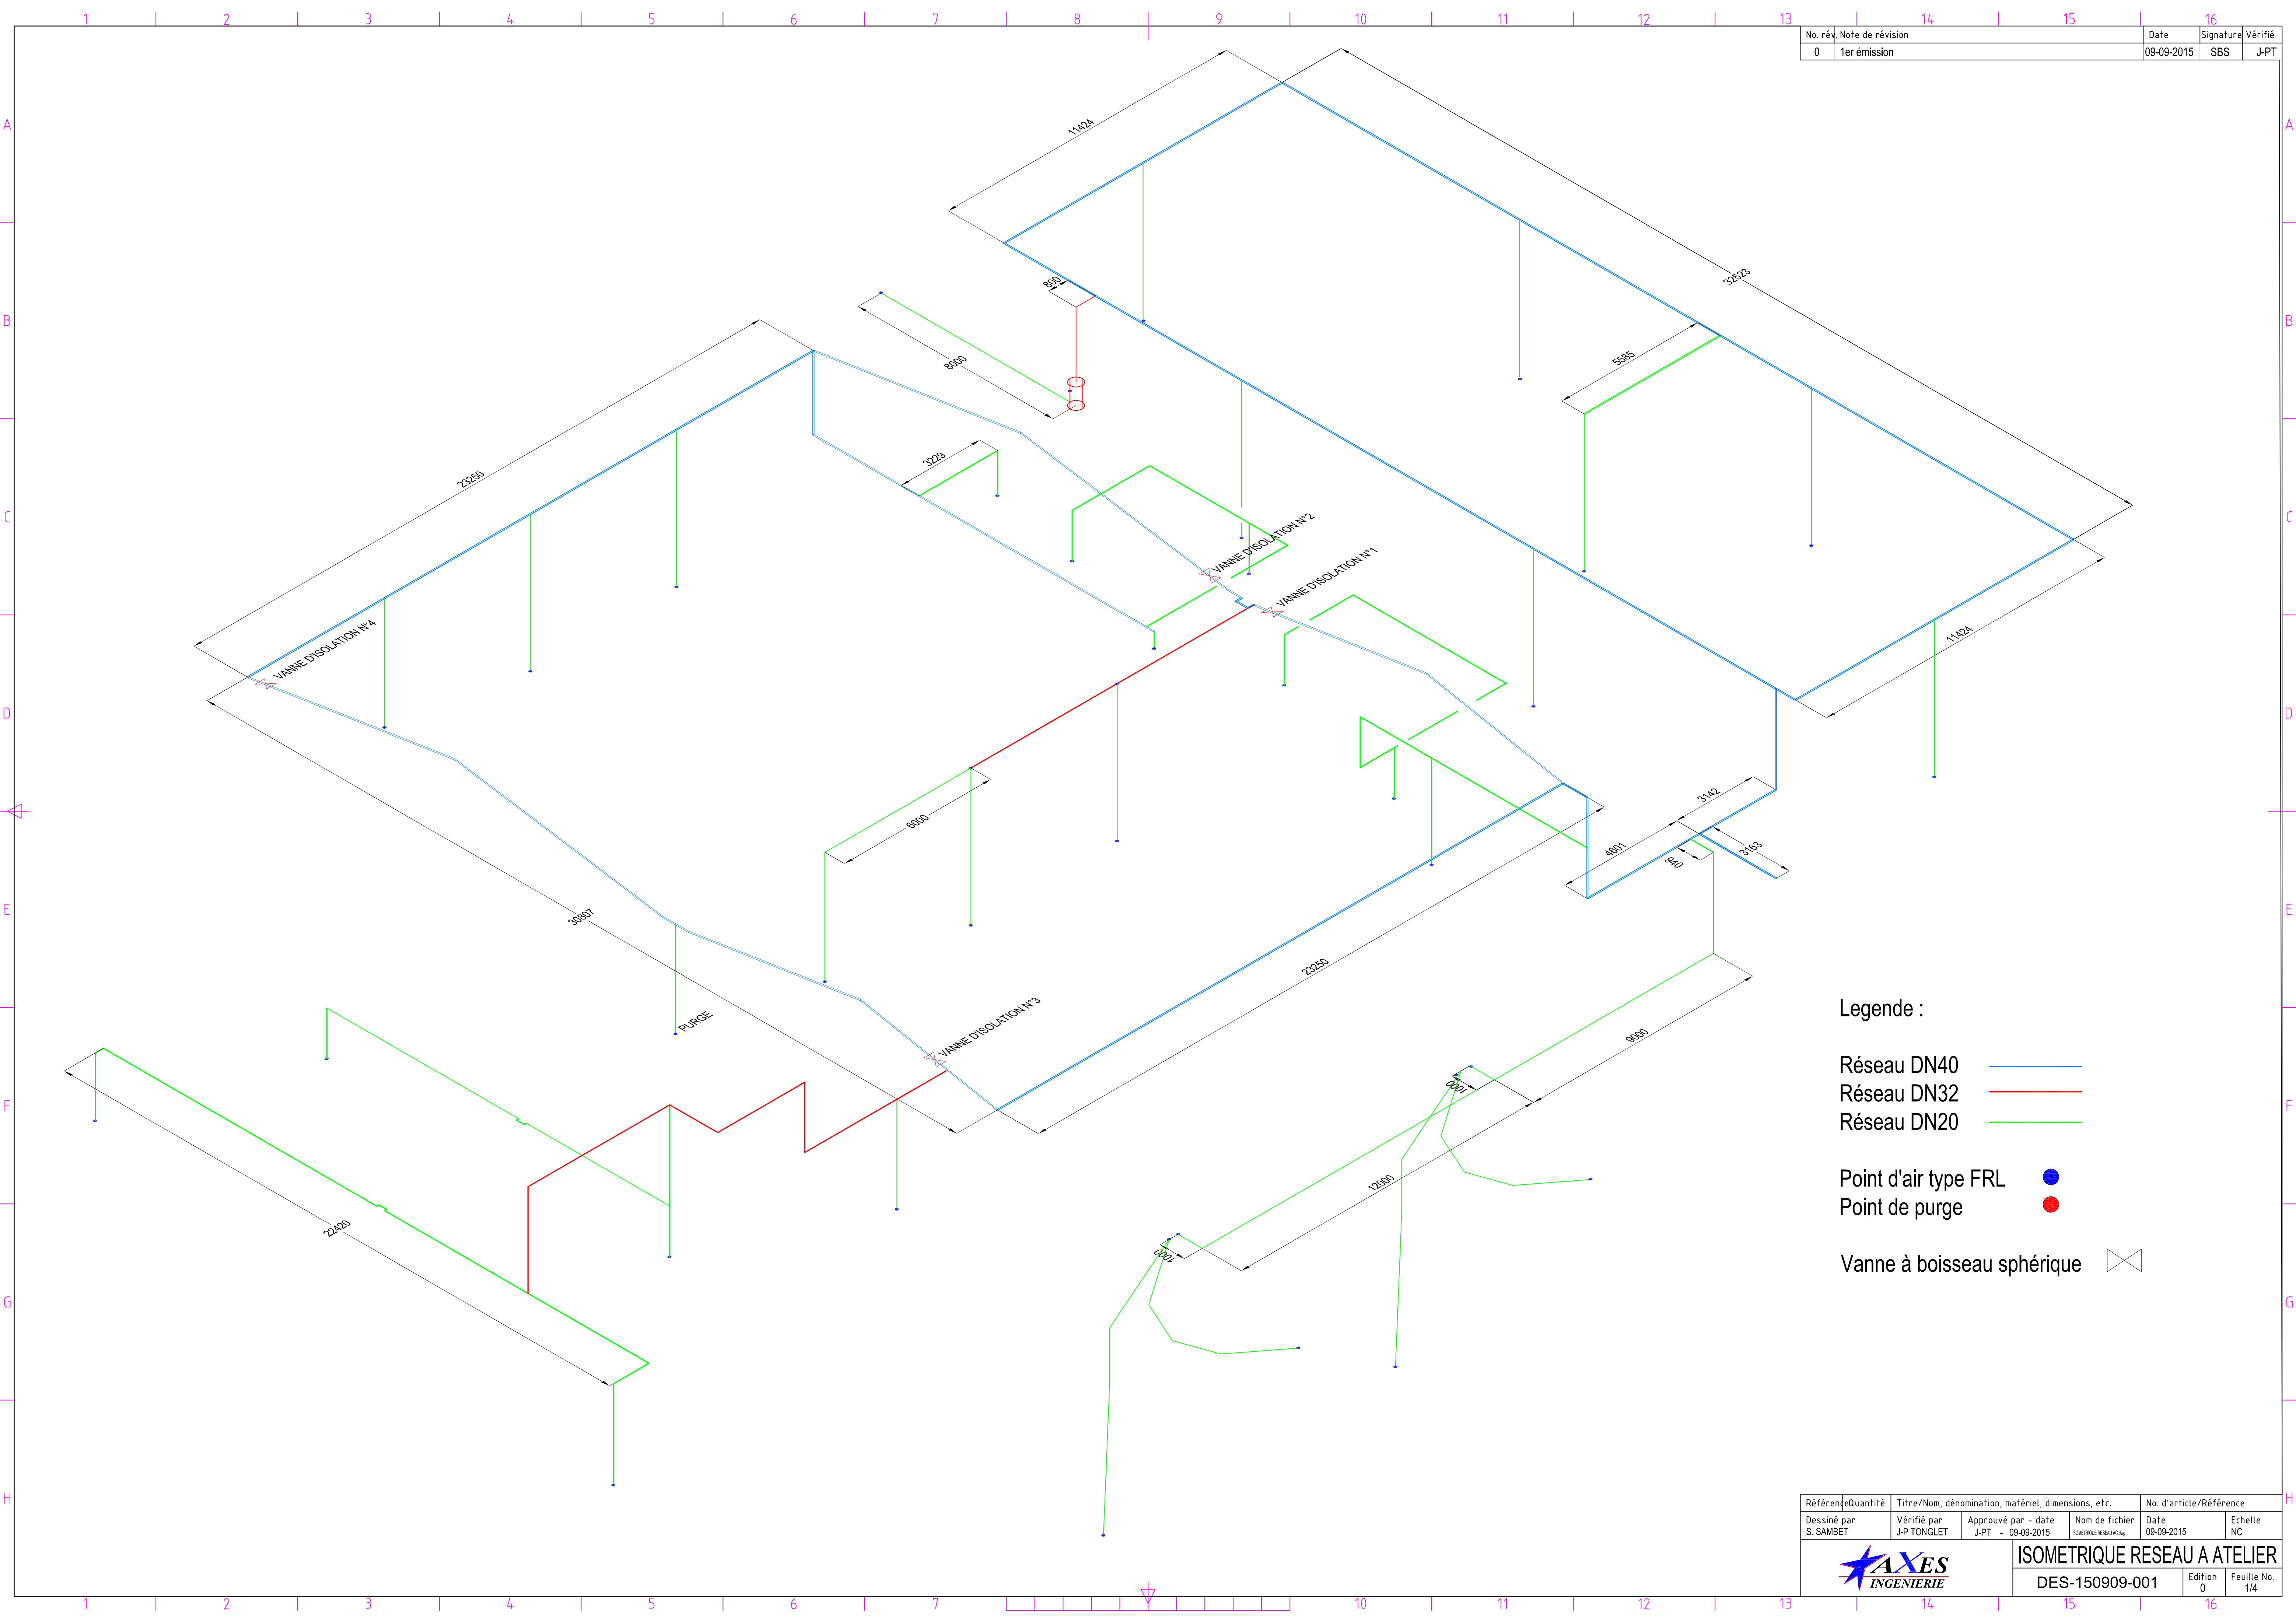


No. rév.	Note de révision	Date	Signature	Vérifié
0	1er émission	09-09-2015	SBS	J-PT


Legende :

- Réseau DN40
- Réseau DN32
- Réseau DN20


- Point d'air type FRL
- Point de purge


Vanne à boisseau sphérique

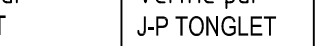Référence	Quantité	Titre/Nom, dénomination, matériel, dimensions, etc.			No. d'article/Référence	
Dessiné par S. SAMBET	Vérifié par J-P TONGLET	Approuvé par - date J-PT - 09-09-2015	Nom de fichier ISOMETRIQUE RESEAU A.tlg	Date 09-09-2015	Echelle NC	
				ISOMETRIQUE RESEAU A ATELIER		
DES-150909-001				Edition 0	Feuille No. 1/4	

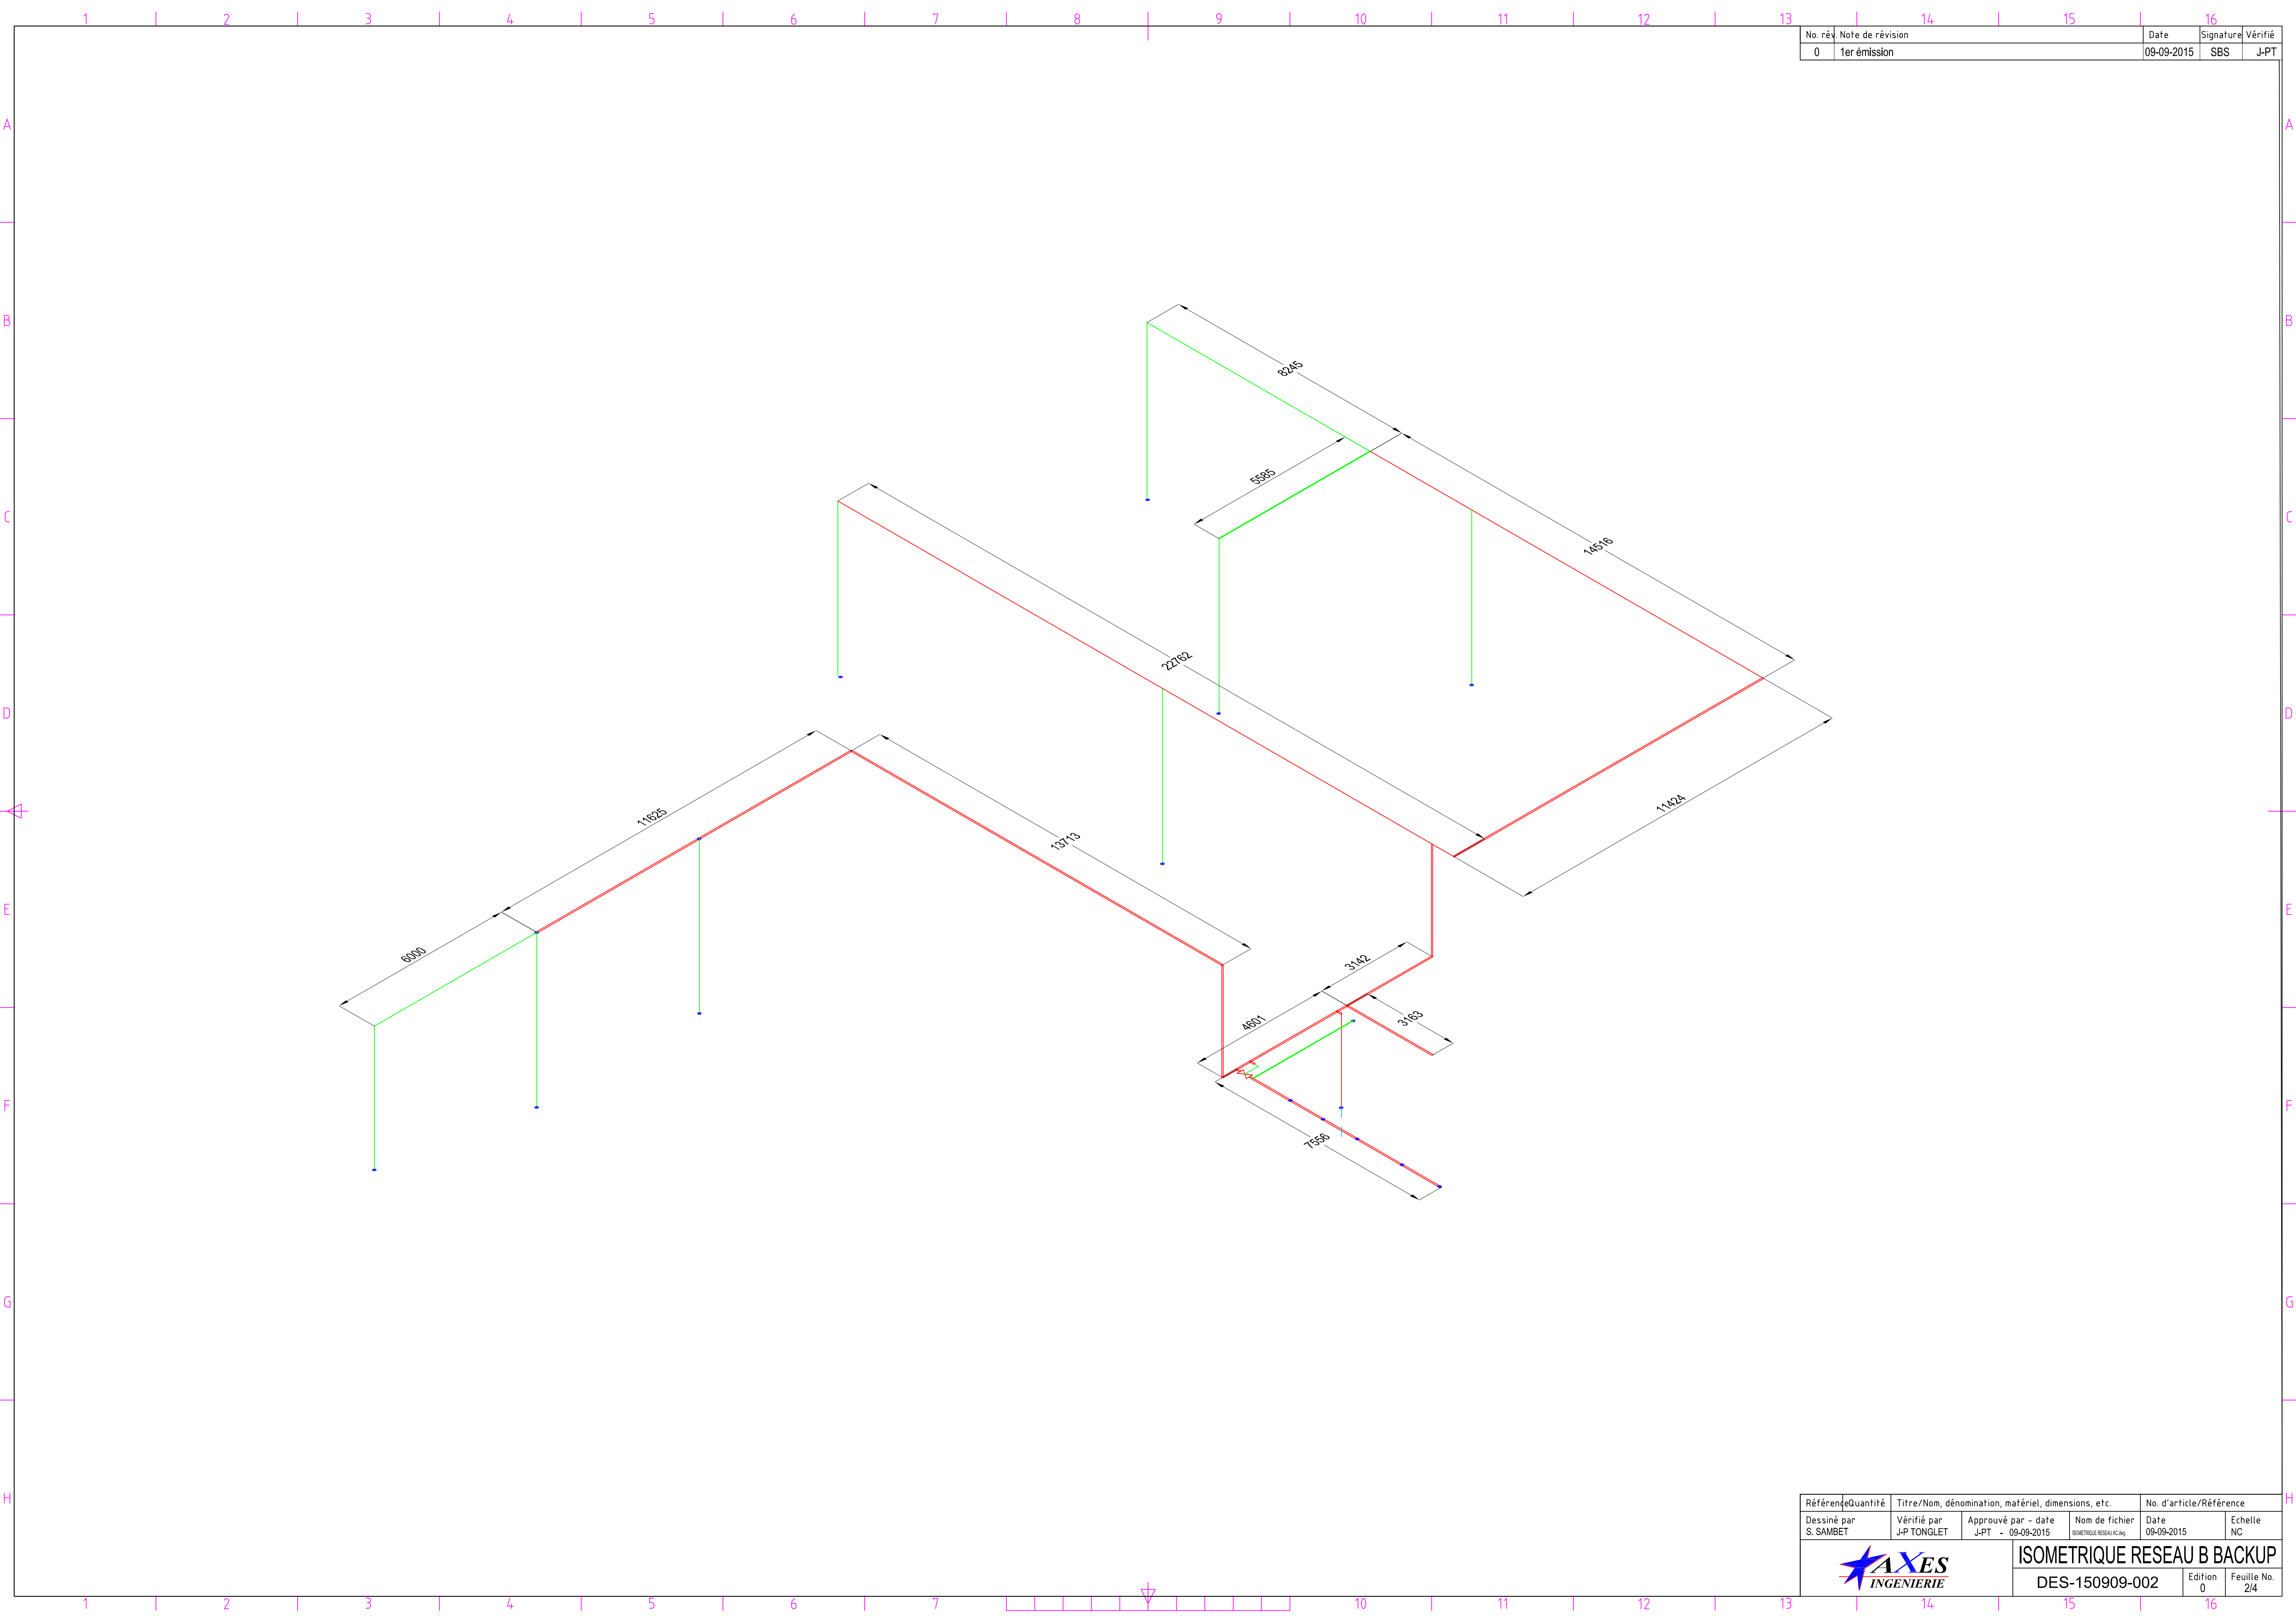

No. rév.	Note de révision	Date	Signature	Vérifié
0	1er émission	09-09-2015	SBS	J-PT

Référence	Quantité	Titre/Nom, dénomination, matériel, dimensions, etc.			No d'article/Référence	
Dessiné par S. SAMBET	Vérifié par J-P TONGLET	Approuvé par - date J-PT - 09-09-2015	Nom de fichier ISOMETRIQUE RESEAU B.dwg	Date 09-09-2015	Echelle NC	
				ISOMETRIQUE RESEAU B BACKUP		
				DES-150909-002	Edition 0	Feuille No. 24

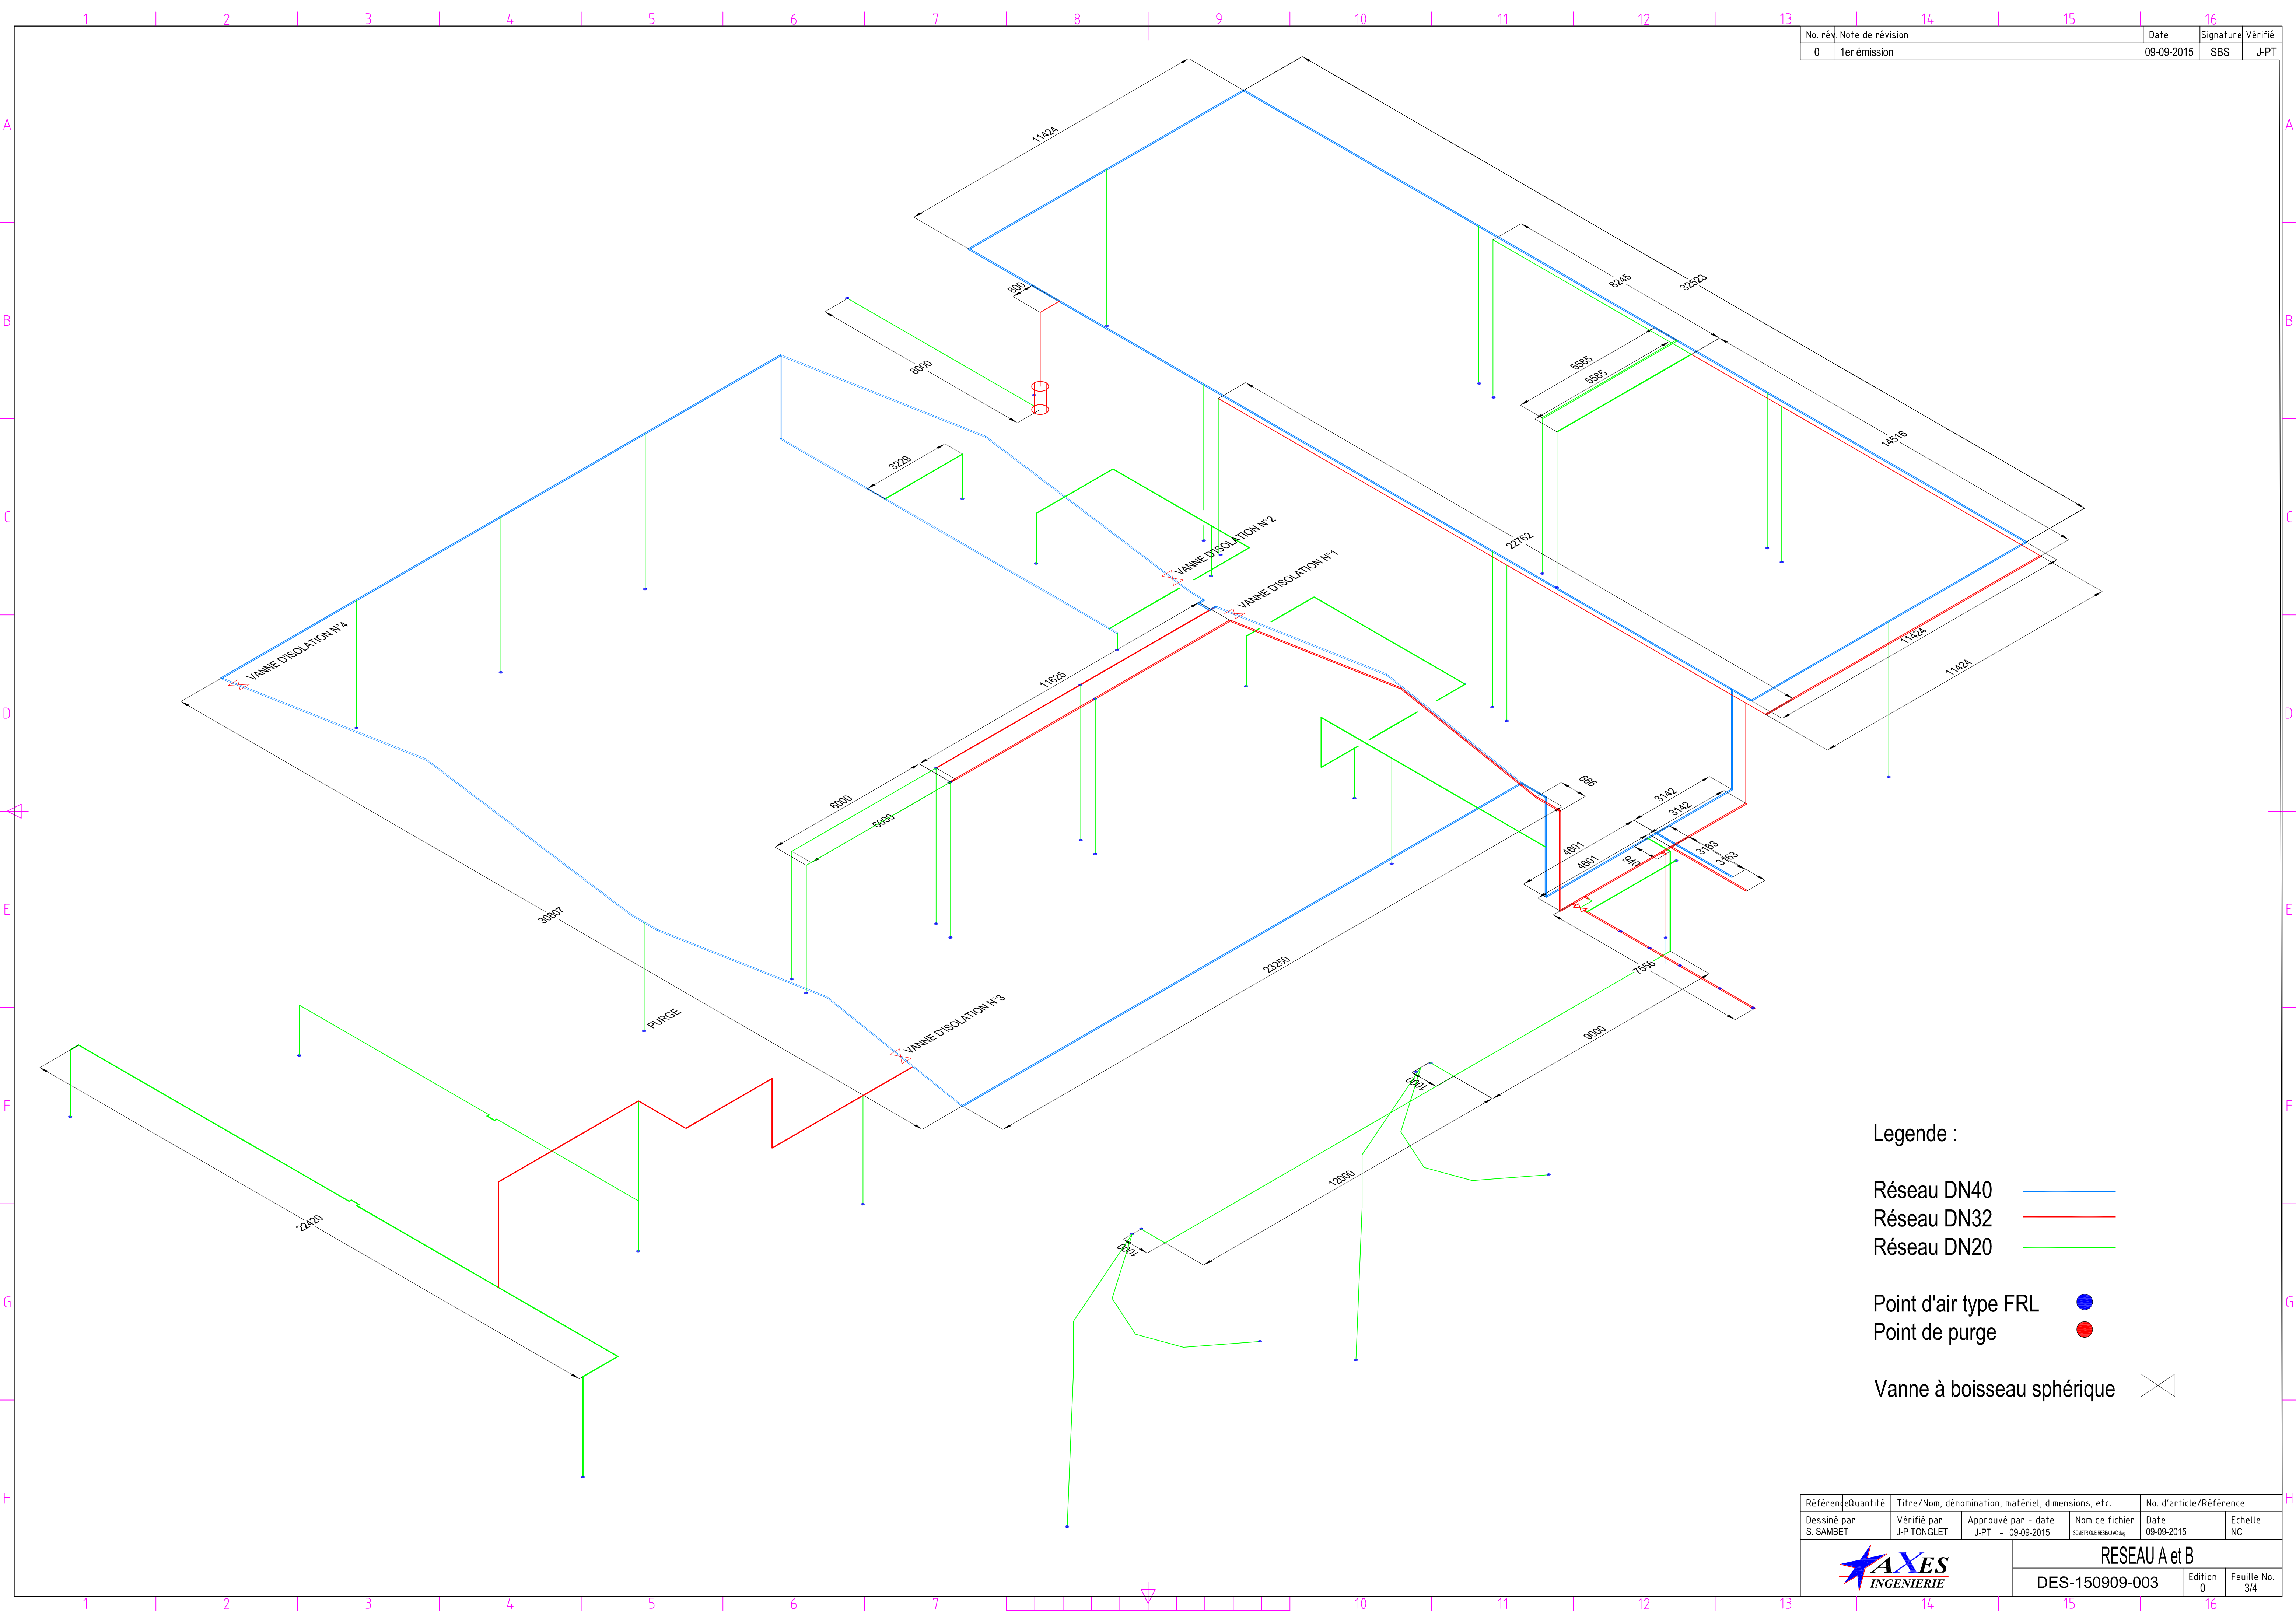


No. rév.		Note de révision	Date	Signature	Vérifié
0		1er émission	09-09-2015	SBS	J-PT


Legende :

Réseau DN40
Réseau DN32
Réseau DN20

Point d'air type FRL
Point de purge

Vanne à boisseau sphérique

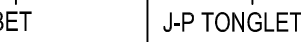Référence	Quantité	Titre/Nom, dénomination, matériel, dimensions, etc.			No. d'article/Référence	
Dessiné par S. SAMBET	Vérifié par J-P TONGLET	Approuvé par - date J-PT - 09-09-2015	Nom de fichier ISOMETRIQUE RESEAU A et B.dwg	Date 09-09-2015	Echelle NC	
			RESEAU A et B			
			DES-150909-003		Edition 0	Feuille No. 3/4

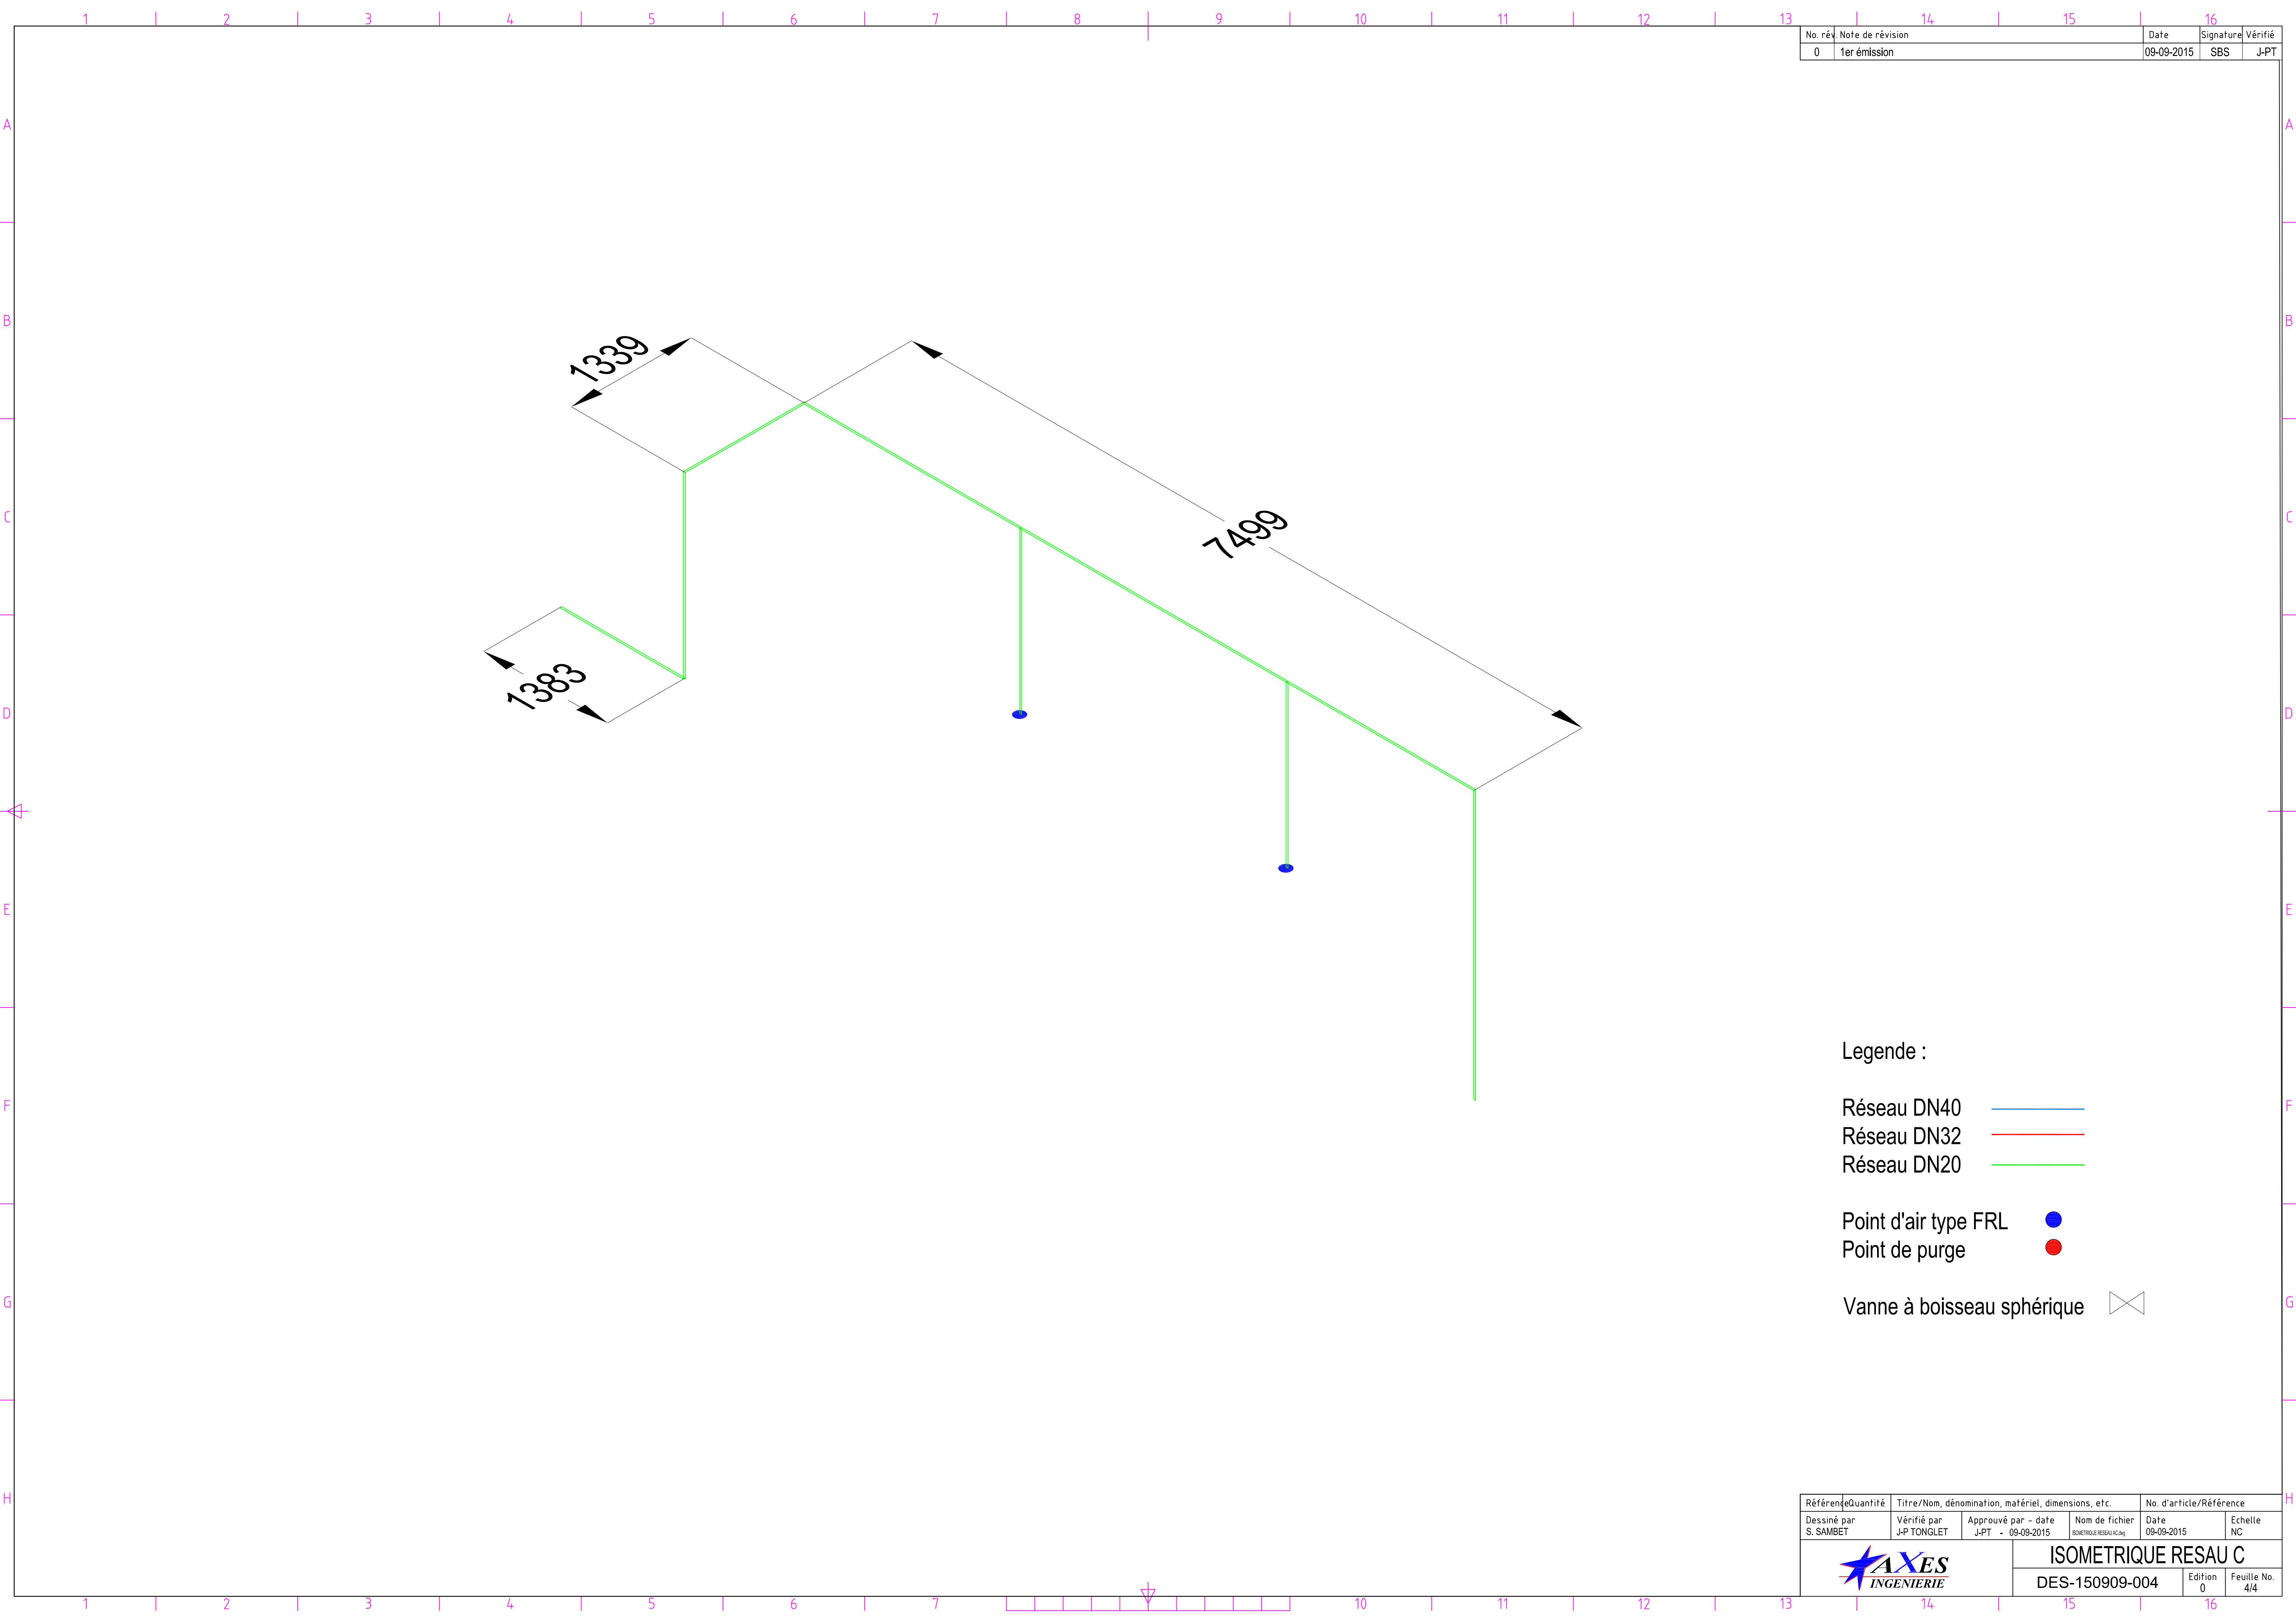

No. rév.	Note de révision	Date	Signature	Vérifié
0	1er émission	09-09-2015	SBS	J-PT

Legende :

Réseau DN40
Réseau DN32
Réseau DN20

Point d'air type FRL
Point de purge

Vanne à boisseau sphérique

Référence	Quantité	Titre/Nom, dénomination, matériel, dimensions, etc.			No. d'article/Référence	
Dessiné par S. SAMBET	Vérifié par J-P TONGLET	Approuvé par - date J-PT - 09-09-2015	Nom de fichier ISOMETRIQUE RESEAU C.dwg	Date 09-09-2015	Echelle NC	
			ISOMETRIQUE RESEAU C			
			DES-150909-004	Edition 0	Feuille No. 4/4	