
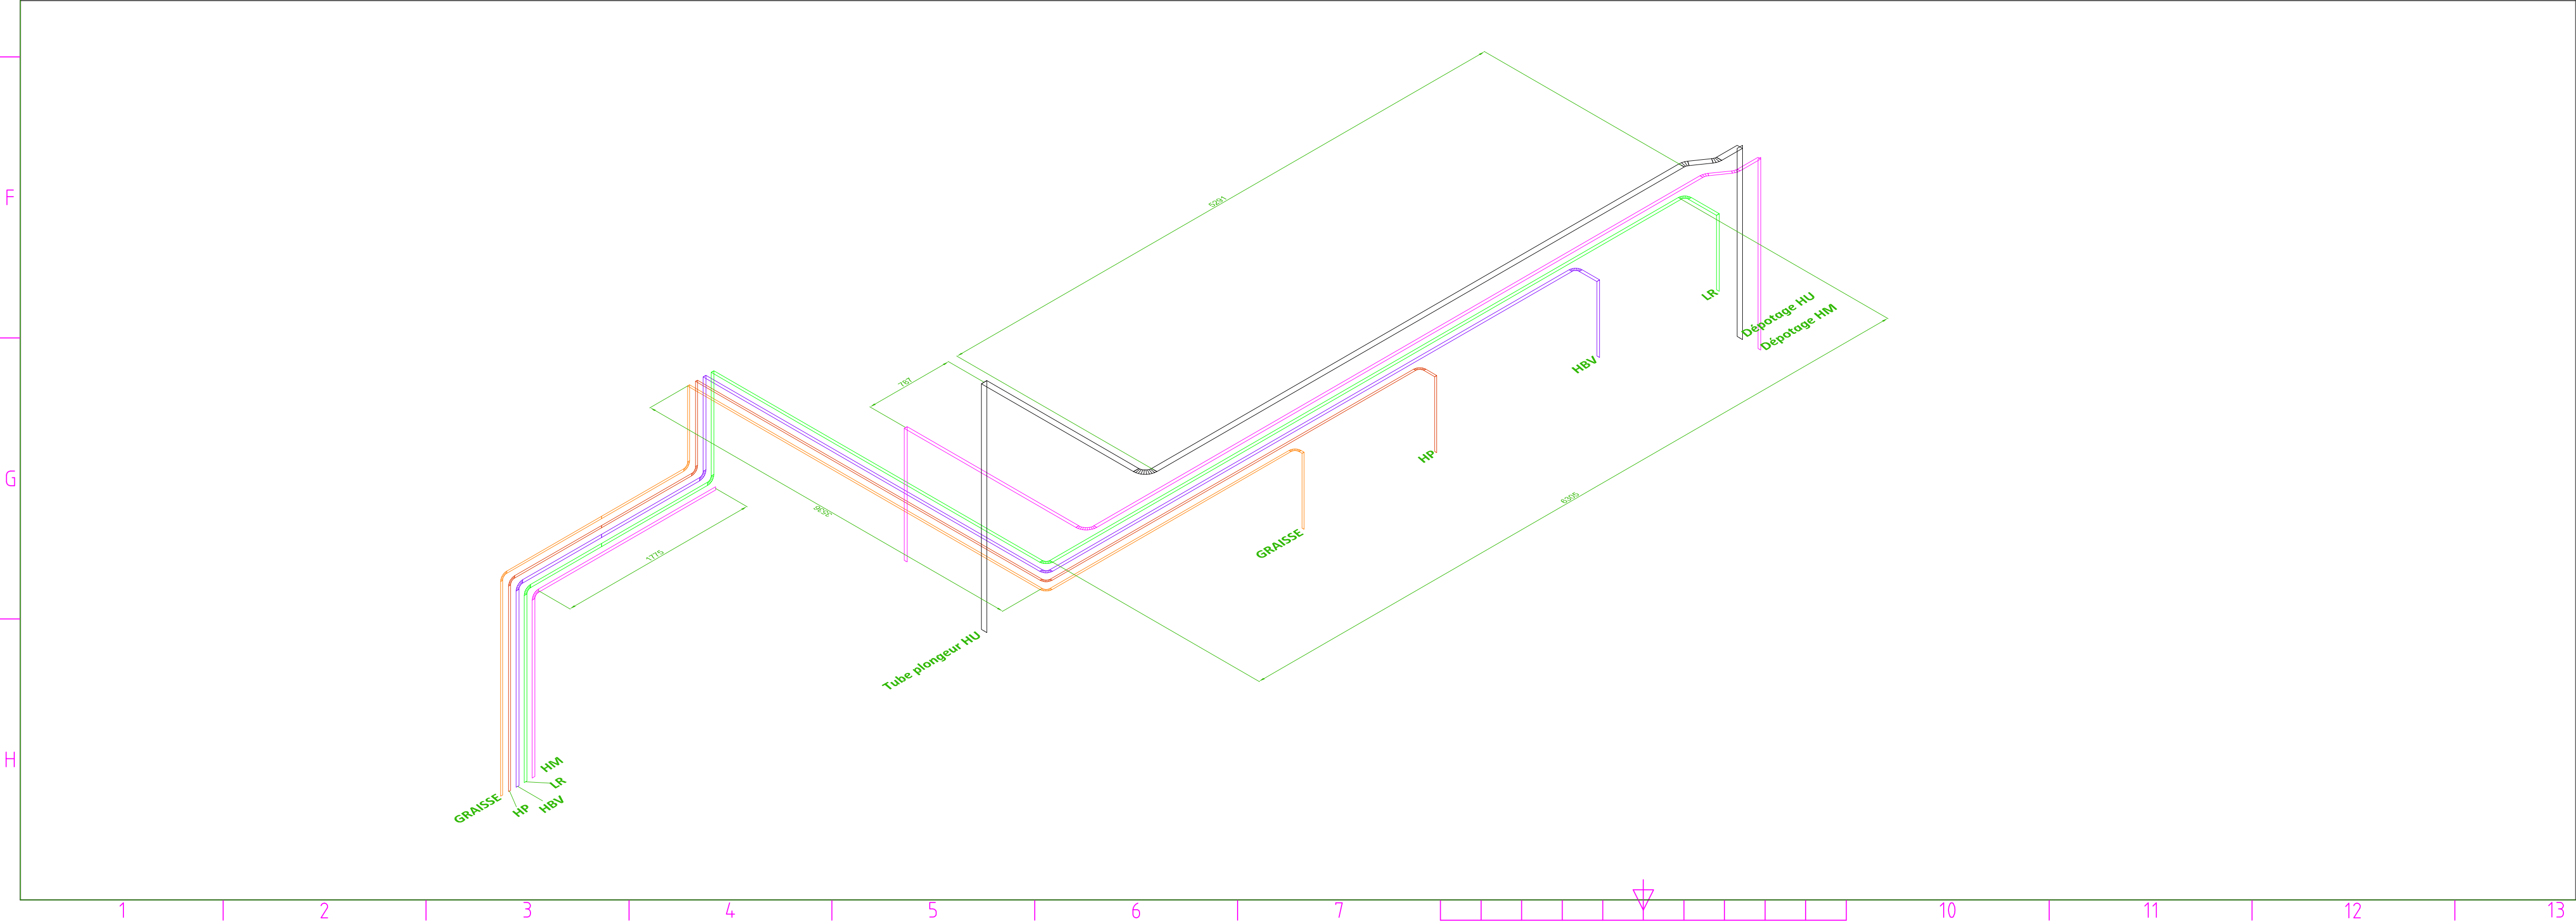


Référence	Quantité	Titre/Nom, dénomination, matériel, dimensions, etc.			No. d'article/Référence	
Dessiné par S. SAMBAT	Vérifié par J-P TONGLET	Approuvé par - date JOT - 22/02/2016	Nom de fichier DES-160222-001	Date 22/02/2016	Echelle 1/80 et 1/75	
PLAN DE RECOLEMENT LUB					Edition 16	Feuille No. 3/5

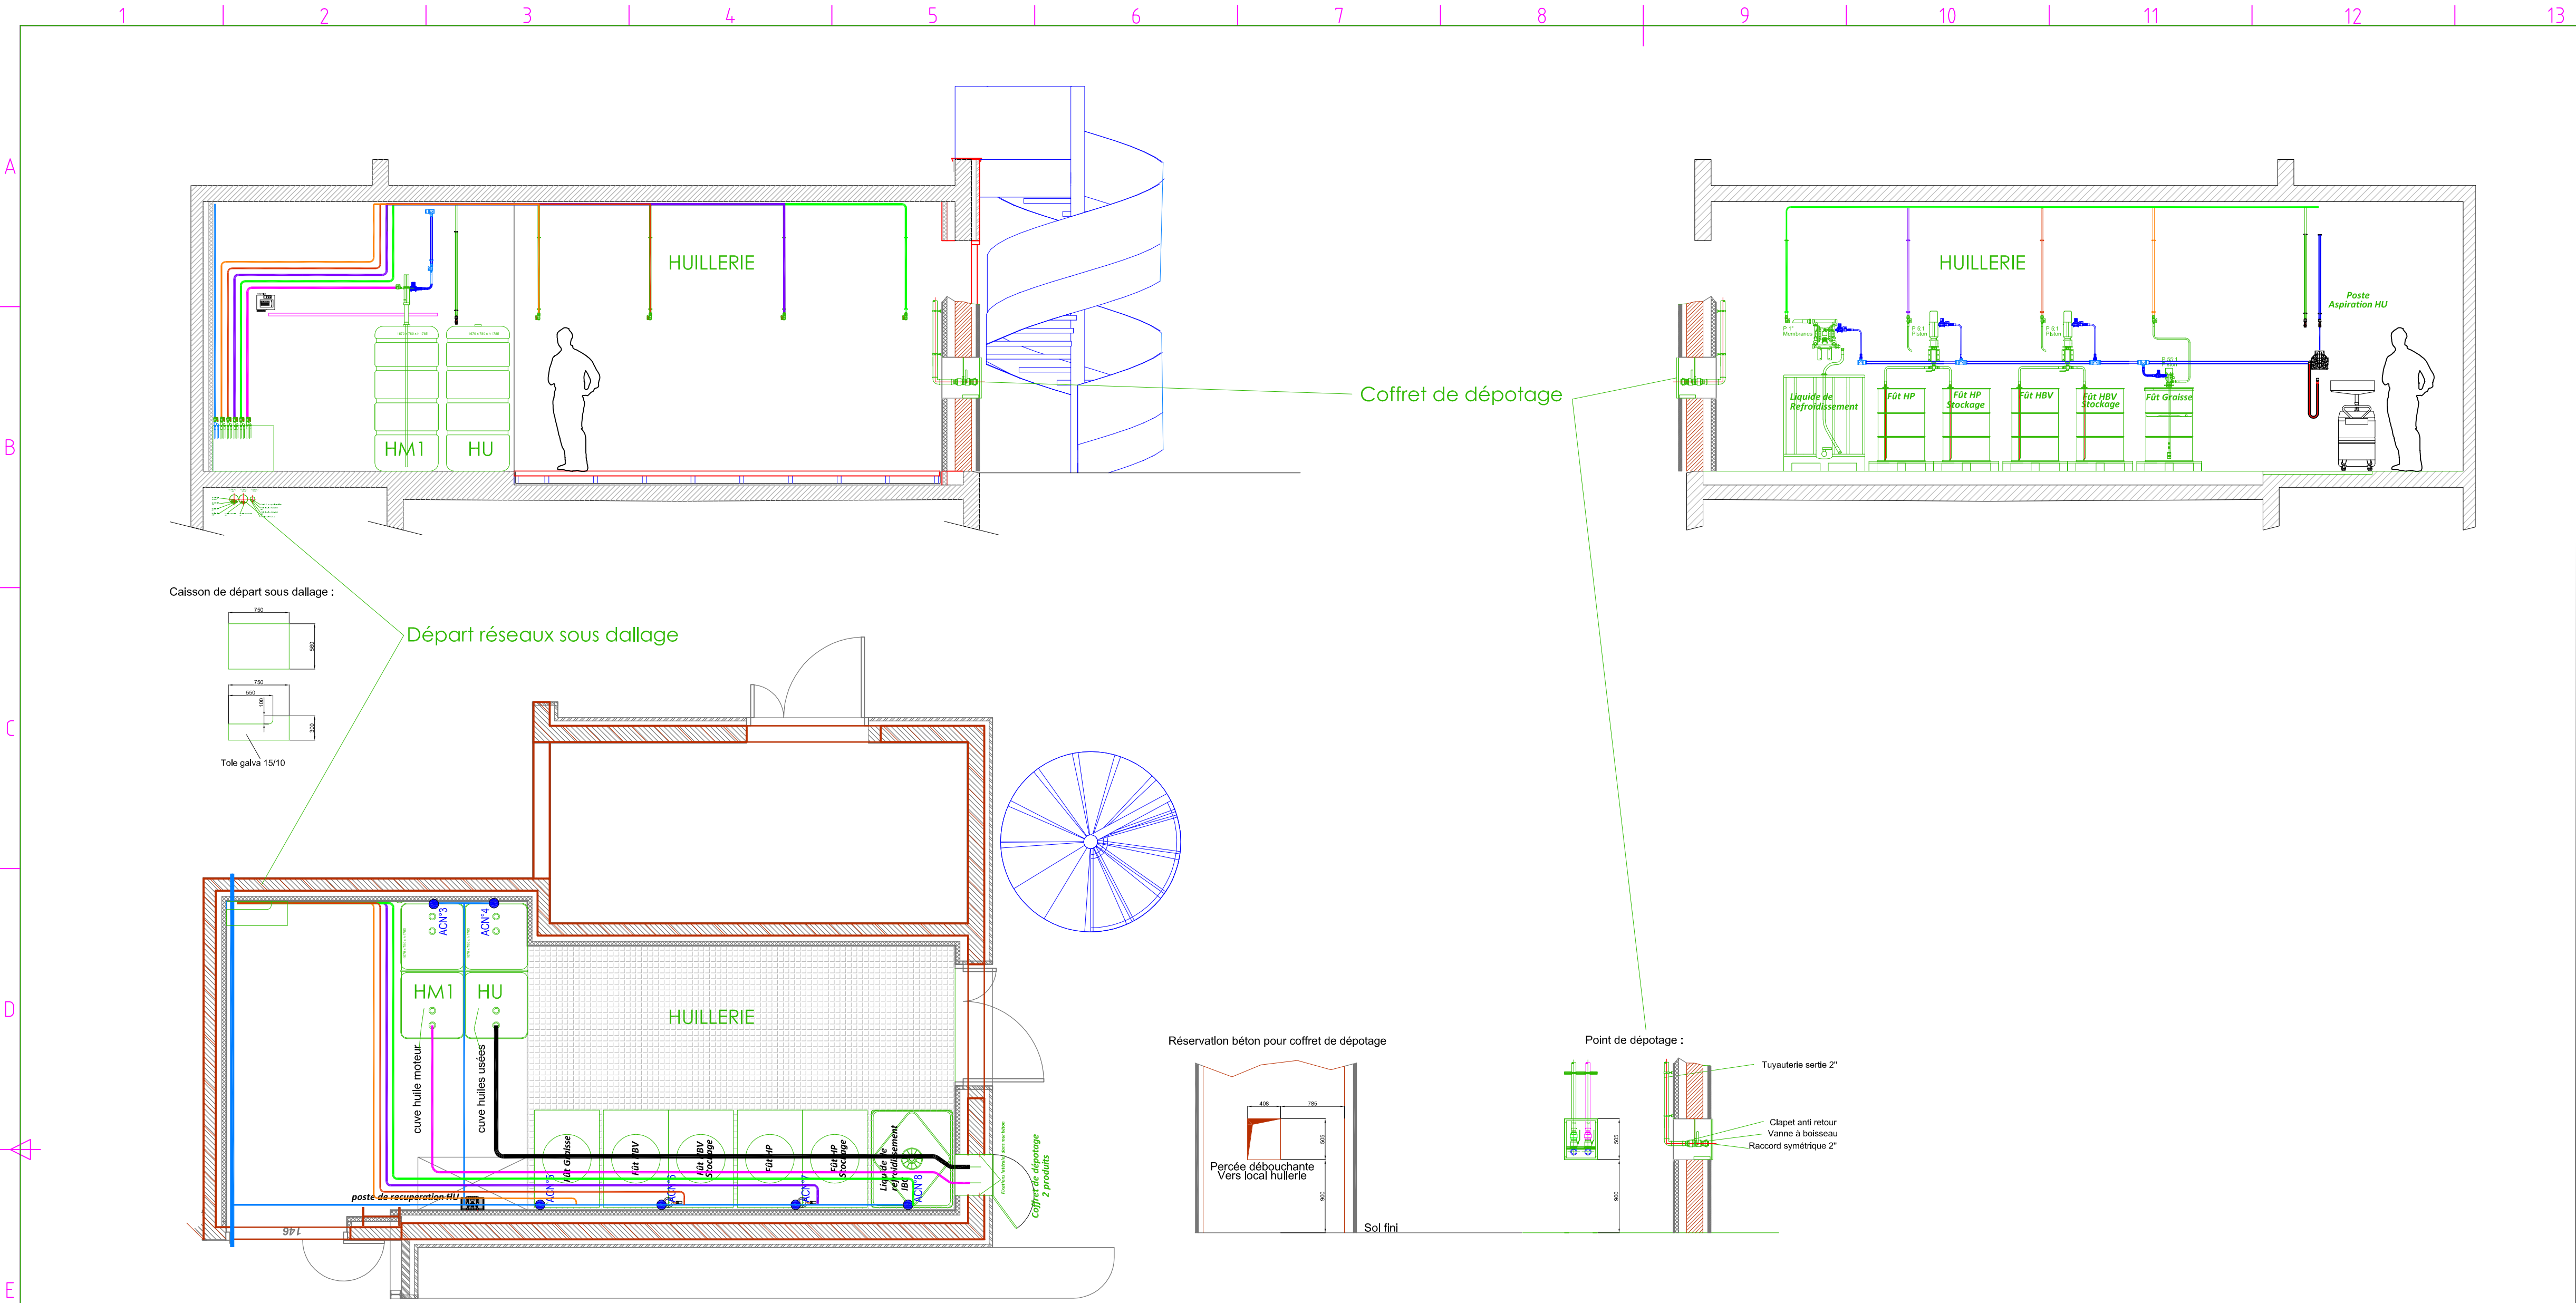

No. rév.	Note de révision	Date	Signature	Vérifié
0	1er émission	16-02-2016	SSA	JPT

- Legende :
- HM = Huile Moteur
 - HP = Huile de pont
 - HBV = Huile Boite de vitesses
 - Graisse = Graisse
 - LR = Liquide de Refroidissement
 - HU = Huiles usées
 - AC = Air Comprimé

Référence	Quantité	Titre/Nom, dénomination, matériel, dimensions, etc.	No. d'article/Référence
Dessiné par S. SAMBET	Vérifié par J-P TONGLET	Approuvé par - date JOT - 22/02/2016	Nom de fichier DES-160222-001.DWG
Date 22/02/2016	Echelle 1/50		

IMPLANTATION HUILLERIE
DES-160222-002

Edition
0

Feuille No.
1/5

